



PREZYDENT MIASTA PŁOCKA

Zarządzenie Nr 2605/2021 Prezydenta Miasta Płocka z dnia 27 sierpnia 2021 roku

w sprawie wyrażenia zgody na obciążenie nieruchomości gruntowej stanowiącej własność Gminy Płock, położonej w Płocku przy ul. Owocowej (obręb 9) oznaczonej jako działka nr 638/1 odpłatną służebnością przesyłu na czas nieoznaczony.

Na podstawie art. 30 ust. 2 pkt 3 ustawy z dnia 8 marca 1990 roku o samorządzie gminnym (t.j. Dz. U. z 2020 r. poz. 713, poz. 1378, z 2021 r. poz. 1038), art. 13 ust. 1 ustawy z dnia 21 sierpnia 1997 roku o gospodarce nieruchomościami (t.j. Dz. U. z 2020 r. poz. 1990, z 2021 r. poz. 11, poz. 234, poz. 815) oraz art. 305¹ Kodeksu Cywilnego w związku z § 7 Uchwały Rady Miasta Płocka Nr 52/V/07 z dnia 30 stycznia 2007 roku w sprawie ustalenia zasad nabywania oraz zbywania, zamiany, obciążania i wydzierżawiania przez Gminę Płock nieruchomości będących jej własnością na okres powyżej trzech lat, zmienionej Uchwałą Nr 236/XVI/2011 Rady Miasta Płocka z dnia 25 października 2011 r. oraz Uchwałą Nr 586/XXXIII/2017 Rady Miasta Płocka z dnia 27 czerwca 2017 r., Prezydent Miasta Płocka zarządza co następuje:

§ 1

Wyraża się zgodę na obciążenie nieruchomości gruntowej stanowiącej własność Gminy Płock, położonej w Płocku przy ul. Owocowej (obręb 9) oznaczonej jako działka nr 638/1 o pow. 414 m² objętej księgą wieczystą nr KW PL1P/00048673/1 odpłatną służebnością przesyłu na czas nieoznaczony na rzecz Energa - Operator S. A. z siedzibą w Gdańsku polegającą na znoszeniu istnienia posadowionego na ww. nieruchomości przyłącza napowietrznego oraz korzystaniu i eksploatacji tego urządzenia zgodnie z przeznaczeniem. W ramach służebności przedsiębiorca ma prawo do korzystania z nieruchomości obciążonej, polegające na swobodnym dostępie do urządzenia w celu przeprowadzenia prac związanych z jego eksploatacją, konserwacją, remontem, modernizacją, przebudową i usuwaniem awarii, z prawem wejścia i wjazdu na teren odpowiednim sprzętem, po uprzednim pisemnym powiadomieniu właściciela nieruchomości, w sposób jak najmniej uciążliwy z zaznaczeniem, że wykonywanie służebności ograniczać się będzie do części działki nr 638/1 o pow. 7 m² i uwzględnić pas technologiczny wzdłuż przebiegu urządzenia o szerokości 1 m (zgodnie z załącznikiem mapowym)

§ 2

Wykonanie Zarządzenia powierza się Zastępcy Prezydenta Miasta Płocka ds. Komunalnych.

§ 3


Zarządzenie wchodzi w życie z dniem podpisania.

Prezydent Miasta Płocka

/-/ Andrzej Nowakowski

Załącznik do Zarządzenia nr 2605/2021
Prezydenta Miasta Płocka
z dnia 27 sierpnia 2021 roku

PJ032001/12

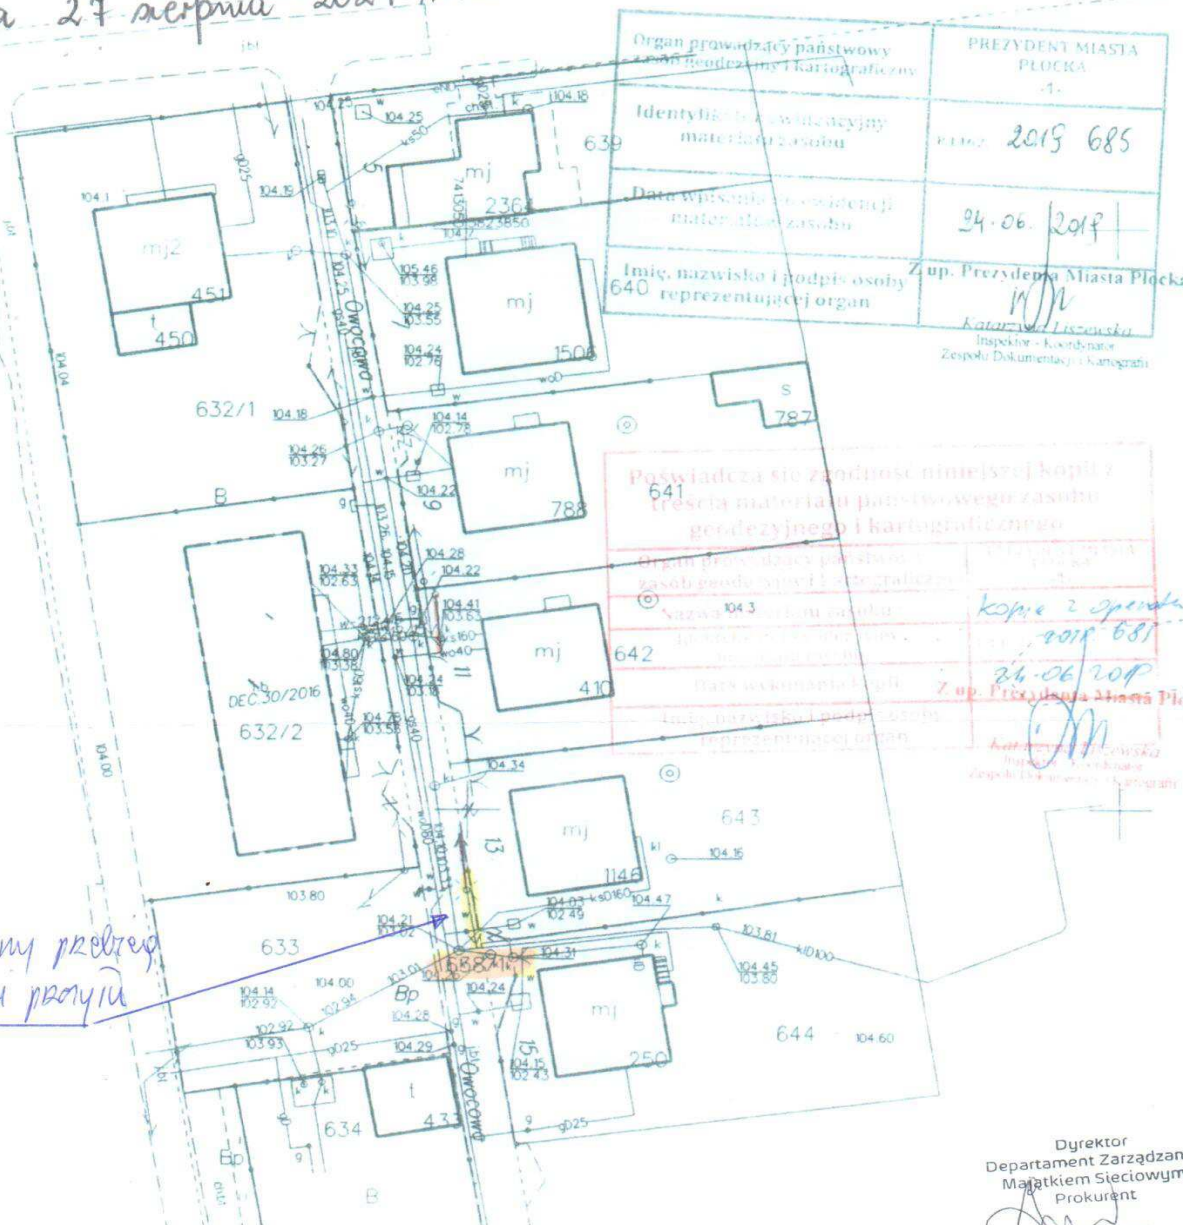

Organ prowadzący państwowy zasób geodezyjny i kartograficzny	PREZYDENT MIASTA PŁOCKA
Identyfikacja i ewidencja materialnego zasobu	1462 2019 685
Data wpisania ewidencji materialnego zasobu	24.06.2019
Imię, nazwisko i podpis osoby reprezentującej organ	Z up. Prezydenta Miasta Płocka <i>Katarzyna Lisowska</i> Inspektor - Koordynator Zespołu Dokumentacji i Kartografii

Poświadczam się zgodność niniejszej kopii z treścią materiału państwowego zasobu geodezyjnego i kartograficznego	
Organ prowadzący państwowy zasób geodezyjny i kartograficzny	PREZYDENT MIASTA PŁOCKA
Data wykonania kopii	24.06.2019
Imię, nazwisko i podpis osoby reprezentującej organ	Z up. Prezydenta Miasta Płocka <i>Katarzyna Lisowska</i> Inspektor - Koordynator Zespołu Dokumentacji i Kartografii

planowany przebieg
sieci zasilania prądu

10

USŁUGI GEODEZYJNE
Katarzyna Kujawska
09-230 Bielsk. Chabrowa 42
NIP 776-124-89-35, region 140661888
tel 734-454-994

**GEODEZYJNA INWENTARYZACJA POWYKONAWCZA LINII
NAPOWIETRZNEJ PRZYŁĄCZA SIECI ENERGETYCZNEJ EN**
SKALA 1:500
fragm. mapy numerycznej ark. nr. 7.180.10.06.2.1
Układ współrzędnych 2000/7
Układ wysokości kronsztadt 60
nr ewid. zgłoszenia WGD-I.6640 765 2019
pomiar wyk. 06-06-2019r.
Wykonano zgodnie z projektem zagospodarowania terenu

woj. mazowieckie
powiat 1462-m. Płock
Jed. ewid 146201_1 m. Płock
obręb nr 0009 WYSZOGRODZKA
działka nr 642 ul. Owocowa

GEODETA DZIAWNIJONY
Katarzyna Kujawska
upr. nr 16765

Dyrektor
Departament Zarządzania
Majątkiem Sieciowym
Prokurent
[Signature]
Piotr Lipatow