



PREZYDENT MIASTA PŁOCKA

Zarządzenie Nr 3045/2022

Prezydenta Miasta Płocka

z dnia 10 stycznia 2022 r.

w sprawie: wyrażenia zgody na obciążenie nieruchomości gruntowych stanowiących własność Gminy Miasto Płock, oznaczonych jako działka nr ewid. 1786/5 i nr ewid. 1761/7, położonych w Płocku obręb 12 odpłatną służebnością przesyłu na czas nieoznaczony.

Na podstawie art. 30 ust. 2 pkt 3 ustawy z dnia 8 marca 1990 roku o samorządzie gminnym (t.j. Dz.U. z 2021 r. poz. 1372, poz. 1834), art. 13 ust. 1 ustawy z dnia 21 sierpnia 1997 roku o gospodarce nieruchomościami (t.j. Dz. U. z 2021 r. poz. 1899) oraz art. 305¹ Kodeksu Cywilnego w związku z § 7 Uchwały Rady Miasta Płocka Nr 52/V/07 z dnia 30 stycznia 2007 roku w sprawie ustalenia zasad nabywania oraz zbywania, zamiany, obciążania i wydzierżawiania przez Gminę Płock nieruchomości będących jej własnością na okres powyżej trzech lat, zmienionej Uchwałą Nr 236/XVI/2011 Rady Miasta Płocka z dnia 25 października 2011 r. oraz Uchwałą Nr 586/XXXIII/2017 Rady Miasta Płocka z dnia 27 czerwca 2017 r., Prezydent Miasta Płocka zarządza co następuje:

§ 1

Wyraża się zgodę na obciążenie nieruchomości gruntowych stanowiących własność Gminy Miasto Płock, oznaczonych jako działka nr 1786/5 o pow. 1044 m² położona w Płocku przy ul. Zagroda obr. 12, objęta księgą wieczystą KW PL1P/00034322/5 oraz działka nr 1761/7 o pow. 8606 m², położona w Płocku przy ul. Zielonej obr. 12, objęta księgą wieczystą KW PL1P/00085580/3 odpłatną służebnością przesyłu na czas nieoznaczony na rzecz Energa Operator S.A. z siedzibą w Gdańsku, polegającą na znoszeniu istnienia posadowionej na ww nieruchomościach linii kablowej nN 0,4 kV oraz korzystania i eksploatacji tego urządzenia zgodnie z przeznaczeniem. W ramach służebności przedsiębiorca ma prawo do korzystania z nieruchomości obciążonych, polegające na swobodnym dostępie do urządzenia w celu przeprowadzenia prac związanych z jego eksploatacją, konserwacją, remontem, modernizacją, przebudową i usuwaniem awarii, z prawem wejścia i wjazdu na teren odpowiednim sprzętem, po uprzednim pisemnym powiadomieniu właściciela nieruchomości, w sposób jak najmniej uciążliwy z zaznaczeniem, że wykonywanie służebności ograniczać się będzie do części działki nr 1786/5 o pow. 42 m² i części działki nr 1761/7 o pow. 58 m² i uwzględnić pas technologiczny wzdłuż przebiegu urządzenia o szerokości 1 m (zgodnie z załącznikiem mapowym).

§ 2

Wykonanie Zarządzenia powierza się Zastępcy Prezydenta Miasta Płocka ds. Komunalnych.

§ 3

Zarządzenie wchodzi w życie z dniem podpisania.

Prezydent Miasta Płocka
/-/ Andrzej Nowakowski

GEOKART

Usługi Geodezyjne i Kartograficzne
 Krzysztof Kotarski
 09-400 Płock, ul. Nowy Rynek 8 lok. 1
 Tel. 505-070-094
 NIP 776-158-70-05 REGON 147138262


województwo: mazowieckie
 powiat : płocki
 Jednostka ewidencyjna: 146201_1 – M. Płock
 Obręb: 0012 – Radziwie

INWENTARYZACJA POWYKONAWCZA KABLOWEJ SIECI ENERGETYCZNEJ

Skala 1 : 500
 Układ współrzędnych 2000/7
 Ukl. wysokościowy Kronsztadt 60
 WGD-I.6640.1503.2018
 ark. 7.180.09.14.2.3, 7.180.09.14.2.4

Płock ul. Zagroda dz. 1786/1, 1786/2, 1786/3, 1761/7, 1761/6, 1761/1


Sieć energetyczną w część wykonano zgodnie z planem zagospodarowania działki oraz zgodnie ze zgłoszeniem WGD-IV.6743.1.13.2018 BB z dnia 14.03.2018r.
 Na odcinku A-B sieć energetyczna wykonana niezgodnie z projektem.

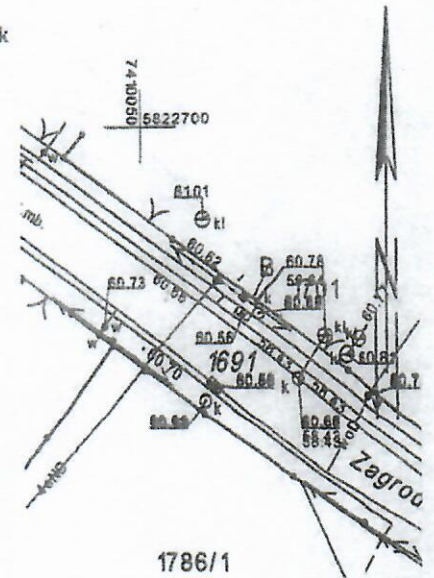

Poświadczą się zgodność niniejszej kopii z treścią materiału państwowego zasobu geodezyjnego i kartograficznego	
Organ prowadzący państwowy zasób geodezyjny i kartograficzny	PREZYDENT MIASTA PŁOCKA -1-
Nazwa materiału zasobu	146201_1_0012_0012
Identyfikator ewidencyjny materiału zasobu	146201_1_0012_0012
Data wykonania kopii	2019-03-22
Imię, nazwisko i podpis osoby reprezentującej organ	Prezydent Miasta Płocka

GEODETA UPRAWNIONY
 mgr inż. Robert Antoszkiewicz
 nr upr. 19200
 07.03.2019

planowany przebieg siuzubowości presytia

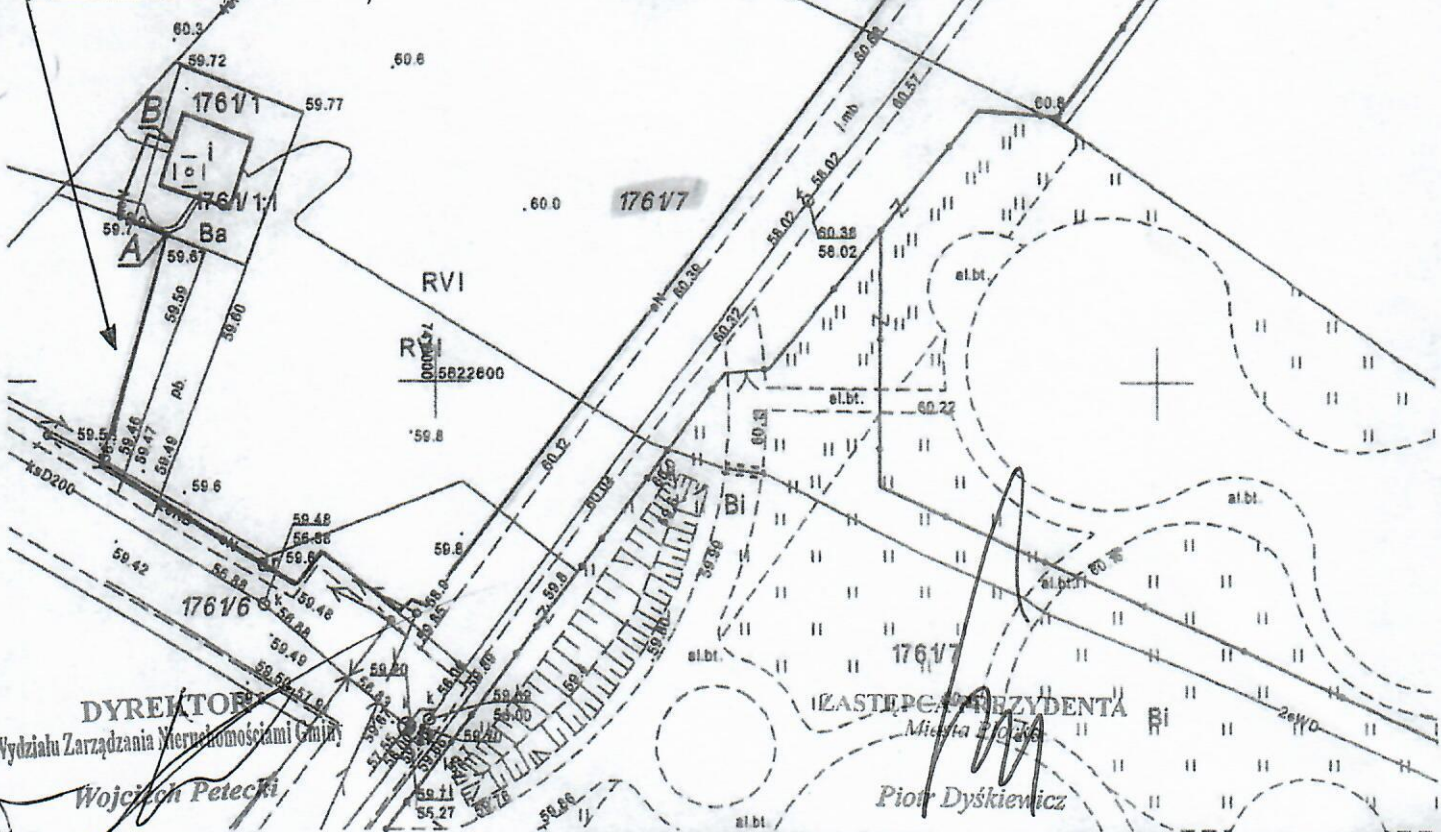

DYREKTOR
 Wydziału Zarządzania Nieruchomościami Gminy
Wojciech Petecki

WZASTĘPCA PREZYDENTA
 Miasta Płocka
Piotr Dyskiewicz