



PREZYDENT MIASTA PŁOCKA

Zarządzenie Nr 4655/2023

Prezydenta Miasta Płocka

z dnia 30 października 2023 roku

w sprawie wyrażenia zgody na obciążenie nieruchomości gruntowej stanowiącej własność Gminy - Miasto Płock, położonej w Płocku przy ul. Zagajnik (obręb 10) oznaczonej jako działka nr 15/17 odpłatną służebnością przesyłu na czas nieoznaczony.

Na podstawie art. 30 ust. 2 pkt 3 ustawy z dnia 8 marca 1990 roku o samorządzie gminnym (t.j. Dz. U. z 2023 r. poz. 40, poz. 572, poz. 1463, poz. 1688), art. 13 ust. 1 ustawy z dnia 21 sierpnia 1997 roku o gospodarce nieruchomościami (t.j. Dz. U. z 2023 r. poz. 344, poz. 1113, poz. 1463) oraz art. 305¹ Kodeksu Cywilnego w związku z §7 Uchwały Rady Miasta Płocka Nr 52/V/07 z dnia 30 stycznia 2007 roku w sprawie ustalenia zasad nabywania oraz zbywania, zamiany, obciążania i wydzierżawiania przez Gminę Płock nieruchomości będących jej własnością na okres powyżej trzech lat, zmienionej Uchwałą Nr 236/XVI/2011 Rady Miasta Płocka z dnia 25 października 2011 r. oraz Uchwałą Nr 586/XXXIII/2017 Rady Miasta Płocka z dnia 27 czerwca 2017 r., Prezydent Miasta Płocka zarządza co następuje:

§ 1

Wyraża się zgodę na obciążenie nieruchomości gruntowej stanowiącej własność Gminy - Miasto Płock, położonej w Płocku przy ul. Zagajnik (obręb 10) oznaczonej jako działka nr 15/17 o pow. 1511 m² objętej księgą wieczystą nr KW PL1P/00092369/0 odpłatną służebnością przesyłu na czas nieoznaczony na rzecz Energa Operator S.A. z siedzibą w Gdańsku polegającą na znoszeniu istnienia posadowionej na nieruchomości linii kablowej nN 0,4 kV o długości 7 mb oraz korzystaniu i eksploatacji tego urządzenia zgodnie z przeznaczeniem. W ramach służebności przedsiębiorca ma prawo do korzystania z nieruchomości obciążonej, polegające na swobodnym dostępie do urządzenia w celu przeprowadzenia prac związanych z jego eksploatacją, konserwacją, remontem, modernizacją, przebudową i usuwaniem awarii, z prawem wejścia i wjazdu na teren odpowiednim sprzętem, po uprzednim pisemnym powiadomieniu właściciela nieruchomości, w sposób jak najmniej uciążliwy z zaznaczeniem, że wykonywanie służebności ograniczać się będzie do części działki nr 15/17 o pow. 7 m² i uwzględniać pas technologiczny wzdłuż przebiegu urządzenia o szerokości 1 m (zgodnie z załącznikiem mapowym).


§ 2

Wykonanie zarządzenia powierza się Zastępcy Prezydenta Miasta Płocka ds. Komunalnych.

§ 3

Zarządzenie wchodzi w życie z dniem podpisania.

Prezydent Miasta Płocka
-/ Andrzej Nowakowski

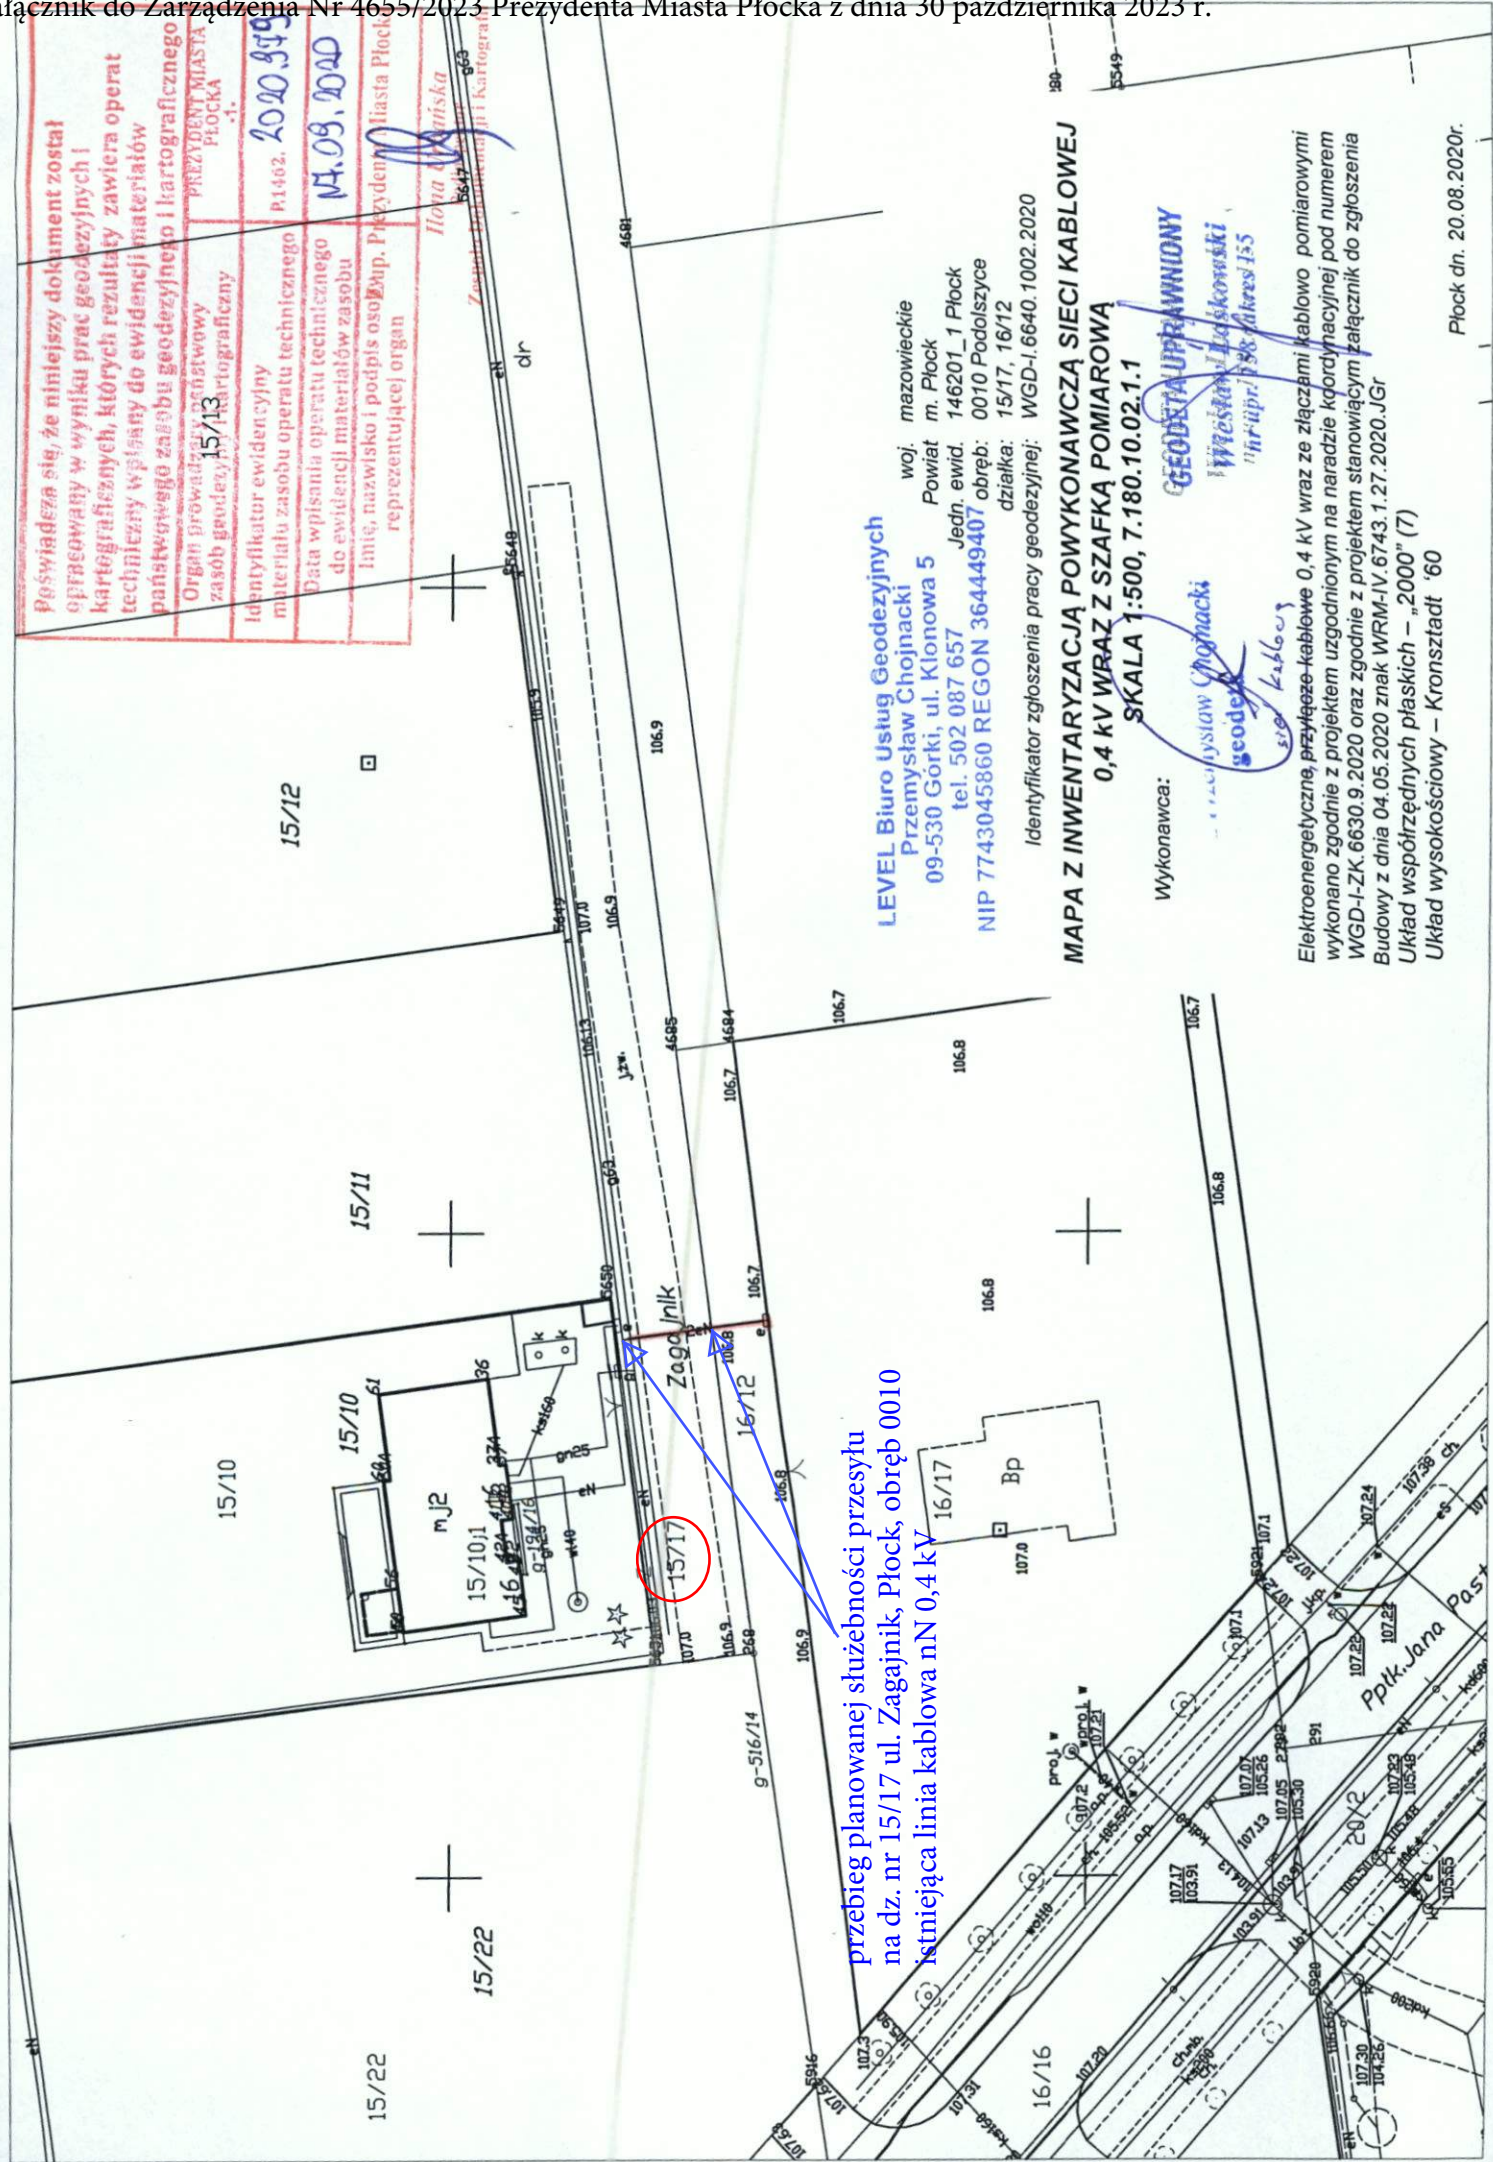

przebieg planowanej służebności przesyłu
na dz. nr 15/17 ul. Zagajnik, Płock, obręb 0010
istniejąca linia kablowa nN 0,4 kV

Poświadczam się, że niniejszy dokument został opracowany w wyniku prac geodezyjnych i kartograficznych, których rezultaty zawiera operat techniczny wpisany do ewidencji materiałów państwowego zasobu geodezyjnego i kartograficznego

Organ prowadzący państwowy zasób geodezyjny i kartograficzny	15/13
Identyfikator ewidencyjny materiału zasobu operatu technicznego	P1462. 2020.359
Data wpisu do operatu technicznego do ewidencji materiałów zasobu	14.09.2020
Linie, nazwisko i podpis osoby reprezentującej organ	Ilona Alajewska Zastępca Dyrektora Urzędu Miasta Płocka

LEVEL Biuro Usług Geodezyjnych
Przemysław Chojnacki
09-530 Górki, ul. Klonowa 5
tel. 502 087 657
NIP 7743045860 REGON 364449407
woj. mazowieckie
Powiat m. Płock
Jedn. ewid. 146201_1 Płock
obrób. 0010 Podolszyce
działka: 15/17, 16/12

Identyfikator zgłoszenia pracy geodezyjnej: WGD-I.6640.1002.2020

MAPA Z INWENTARYZACJĄ POWYKONAWCZĄ SIECI KABLOWEJ
0,4 kV WRAZ Z SZAFKĄ POMIAROWĄ
SKALA 1:500, 7.180.10.02.1.1

Wykonawca:

GEODETA UPRAWNIENY

Elektroenergetyczna, przyłącze kablowe 0,4 kV wraz ze złączami kablowo pomiarowymi wykonano zgodnie z projektem uzgodnionym na naradzie koordynacyjnej pod numerem WGD-I-ZK.6630.9.2020 oraz zgodnie z projektem stanowiącym załącznik do zgłoszenia Budowy z dnia 04.05.2020 znak WRM-IV.6743.1.27.2020.JGr
Układ współrzędnych płaskich – "2000" (7)
Układ wysokościowy – Kronsztadt '60

Płock dn. 20.08.2020r.