



PREZYDENT MIASTA PŁOCKA

Zarządzenie Nr 2854/2021 Prezydenta Miasta Płocka z dnia 22 listopada 2021 r.

w sprawie: wyrażenia zgody na obciążenie nieruchomości gruntowej stanowiącej własność Gminy-Miasto Płock, oznaczonej jako działka nr 837/2 położonej w Płocku przy ul. Tęczowej (obręb 16) odpłatną służebnością przesyłu na czas nieoznaczony.

Na podstawie art. 30 ust. 2 pkt 3 ustawy z dnia 8 marca 1990 roku o samorządzie gminnym (t.j. Dz.U. z 2021 r. poz. 1372, poz. 1834), art. 13 ust. 1 ustawy z dnia 21 sierpnia 1997 roku o gospodarce nieruchomościami (t.j. Dz. U. z 2021 r. poz. 1899) oraz art. 305¹ Kodeksu Cywilnego w związku z § 7 Uchwały Rady Miasta Płocka Nr 52/V/07 z dnia 30 stycznia 2007 roku w sprawie ustalenia zasad nabywania oraz zbywania, zamiany, obciążania i wydzierżawiania przez Gminę Płock nieruchomości będących jej własnością na okres powyżej trzech lat, zmienionej Uchwałą Nr 236/XVI/2011 Rady Miasta Płocka z dnia 25 października 2011 r. oraz Uchwałą Nr 586/XXXIII/2017 Rady Miasta Płocka z dnia 27 czerwca 2017 r., Prezydent Miasta Płocka zarządza co następuje:

§ 1

Wyraża się zgodę na obciążenie nieruchomości gruntowej, oznaczonej jako działka nr 837/2 o pow. 5212 m² (w obszarze poza pasem drogowym drogi publicznej) położonej w Płocku przy ul. Tęczowej (obręb 16) stanowiącej własność Gminy-Miasto Płock, objętej księgą wieczystą KW PL1P/00129211/7, odpłatną służebnością przesyłu na czas nieoznaczony na rzecz Energa Operator S.A. z siedzibą w Gdańsku, polegającą na znoszeniu istnienia posadowionej na nieruchomości linii kablowej nN 0,4 kV oraz złącza kablowego KRSN oraz korzystania i eksploatacji tych urządzeń zgodnie z przeznaczeniem. W ramach służebności przedsiębiorca ma prawo do korzystania z nieruchomości obciążonej, polegające na swobodnym dostępie do urządzeń w celu przeprowadzenia prac związanych z ich eksploatacją, konserwacją, remontem, modernizacją, przebudową i usuwaniem awarii, z prawem wejścia i wjazdu na teren odpowiednim sprzętem, po uprzednim pisemnym powiadomieniu właściciela nieruchomości, w sposób jak najmniej uciążliwy z zaznaczeniem, że wykonywanie służebności ograniczać się będzie do części działki nr 837/2 o pow. 16 m² i uwzględnić pas technologiczny wzdłuż przebiegu urządzenia o szerokości 1 m (zgodnie z załącznikiem mapowym).

§ 2


Wykonanie Zarządzenia powierza się Zastępcy Prezydenta Miasta Płocka ds. Komunalnych.

§ 3

Zarządzenie wchodzi w życie z dniem podpisania.

Prezydent Miasta Płocka
/-/ Andrzej Nowakowski

Załącznik mapowy
do Zarządzenia Nr. 2854/2022
z dn. 22 listopada 2021 r.

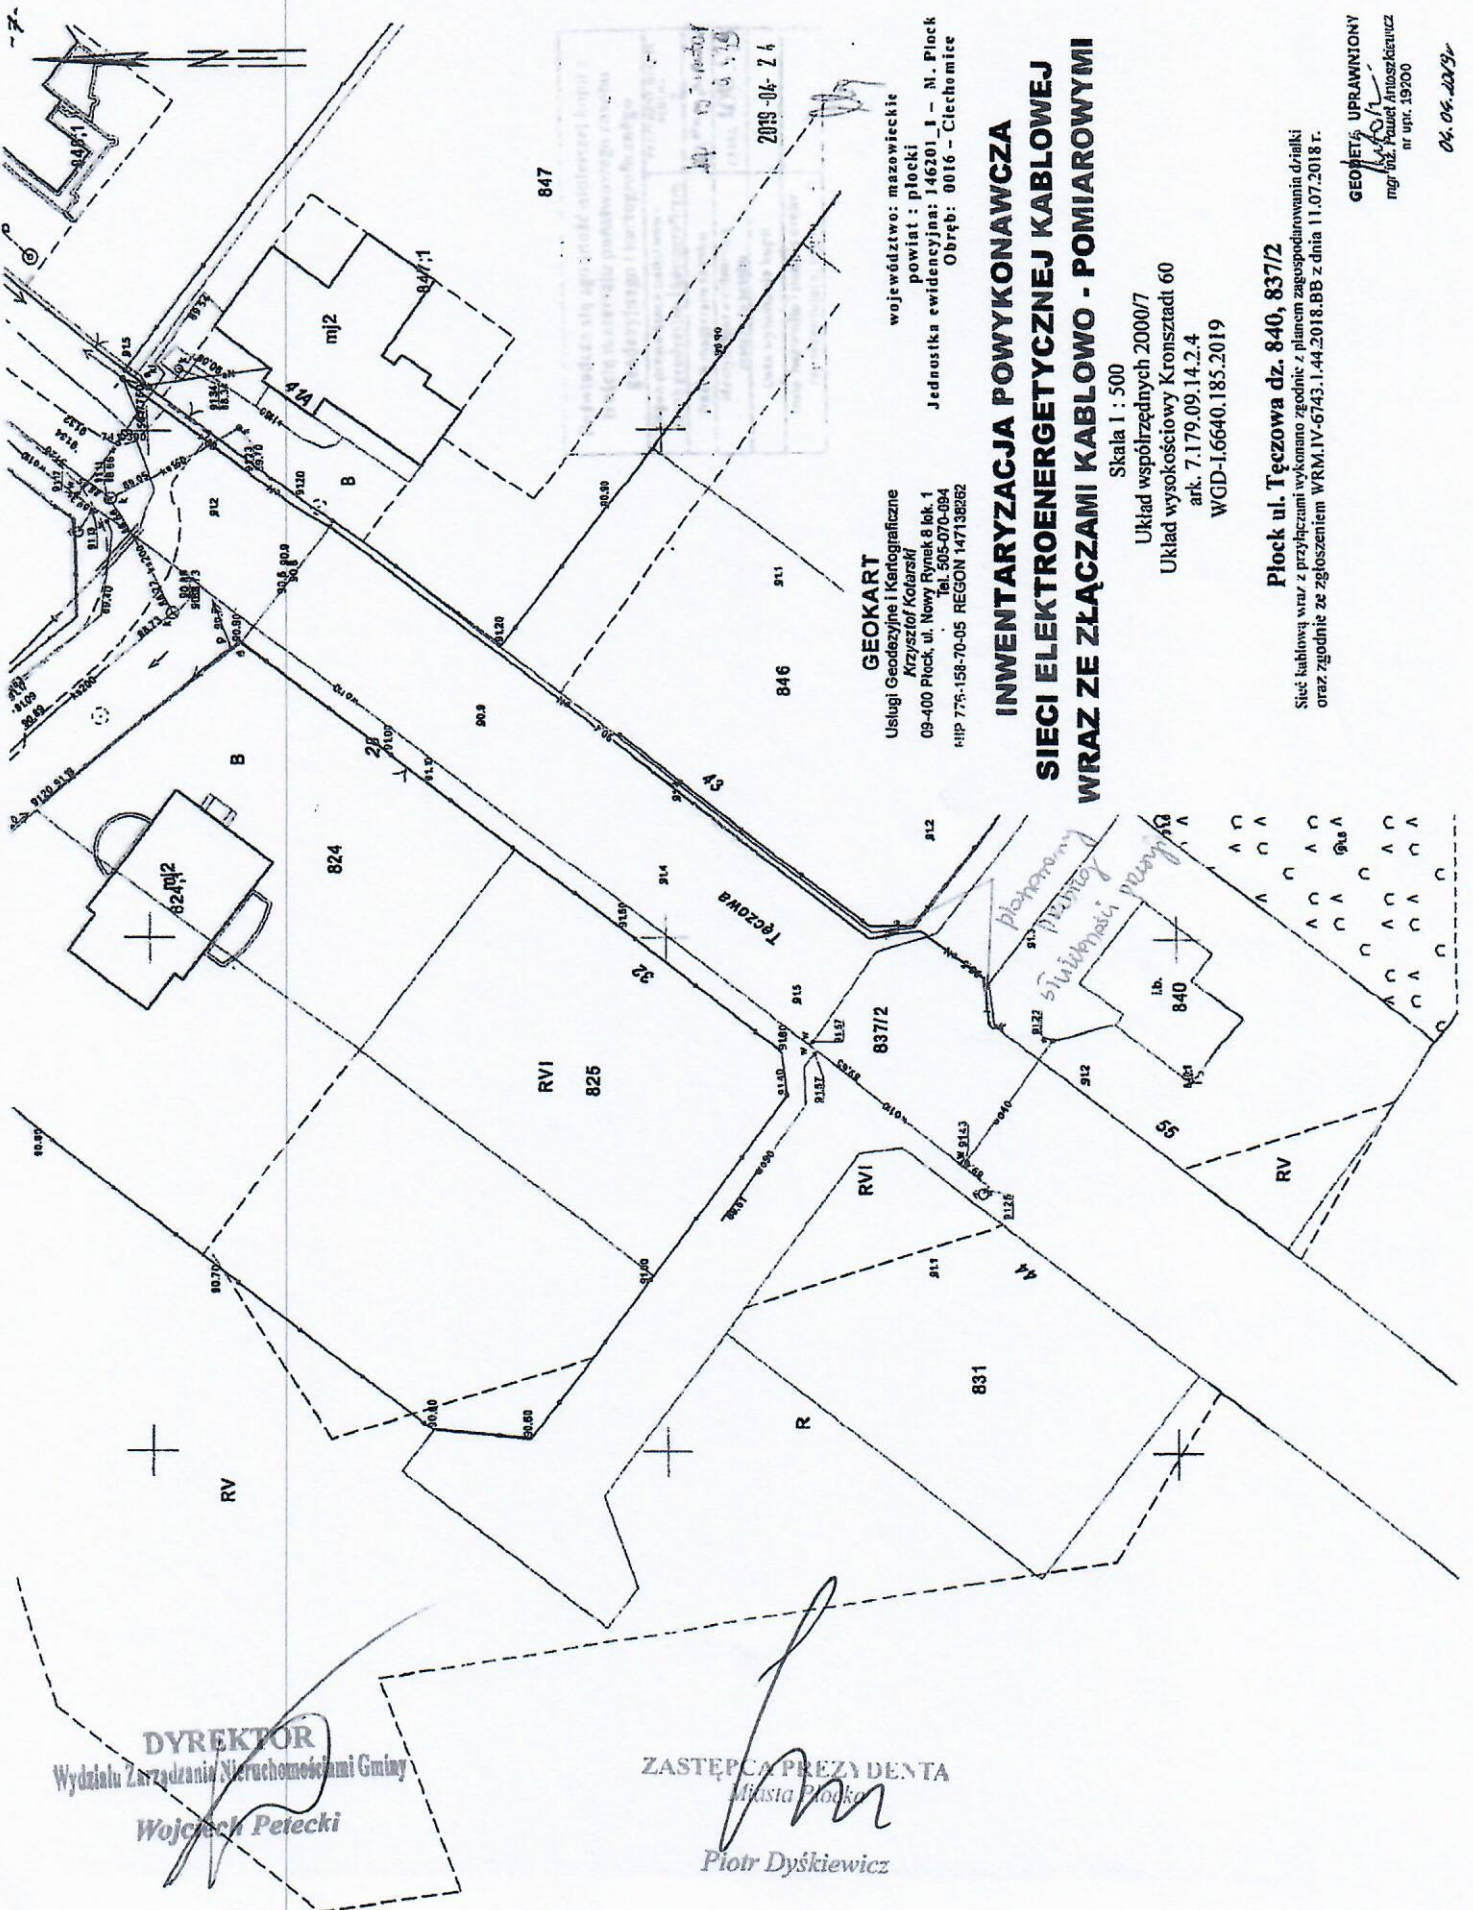

GEOKART
Usługi Geodezyjne i Kartograficzne
Krzysztof Kolarski
09-400 Płock, ul. Nowy Rynek 8 bkt. 1
Tel. 505-070-094
NIP 776-158-70-05 REGON 147138282

województwo: mazowieckie
powiat : płocki
Jednostka ewidencyjna: 146201.1 - M. Płock
Obręb: 0016 - Ciecchomice

INWENTARYZACJA POWYKONAWCZA SIECI ELEKTROENERGETYCZNEJ KABLOWEJ WRĄZ ZE ZŁĄCZAMI KABLOWO - POMIAROWYMI

Skala 1 : 500
Układ współrzędnych 2000/7
Układ wysokościowy Kronsztadt 60
art. 7.179.09.14.2.4
WGD-1.6640.185.2019

Płock ul. Tęczowa dz. 840, 837/2
Sieć kablową wraz z przyłączami wykonano zgodnie z planem zagospodarowania działki
oraz zgodnie ze zgłoszeniem WRM.IV-6743.1.44.2018.BB z dnia 11.07.2018 r.

GEOINŻYNIER UPRAWNIONY
mgr inż. Paweł Antoszkiewicz
nr upr. 19200
06.06.2019

DYREKTOR
Wydziału Zarządzania Nieruchomościami Gminy
Wojciech Petrecki

ZASTĘPCA PREZYDENTA
Miasta Płocka
Piotr Dyskiewicz