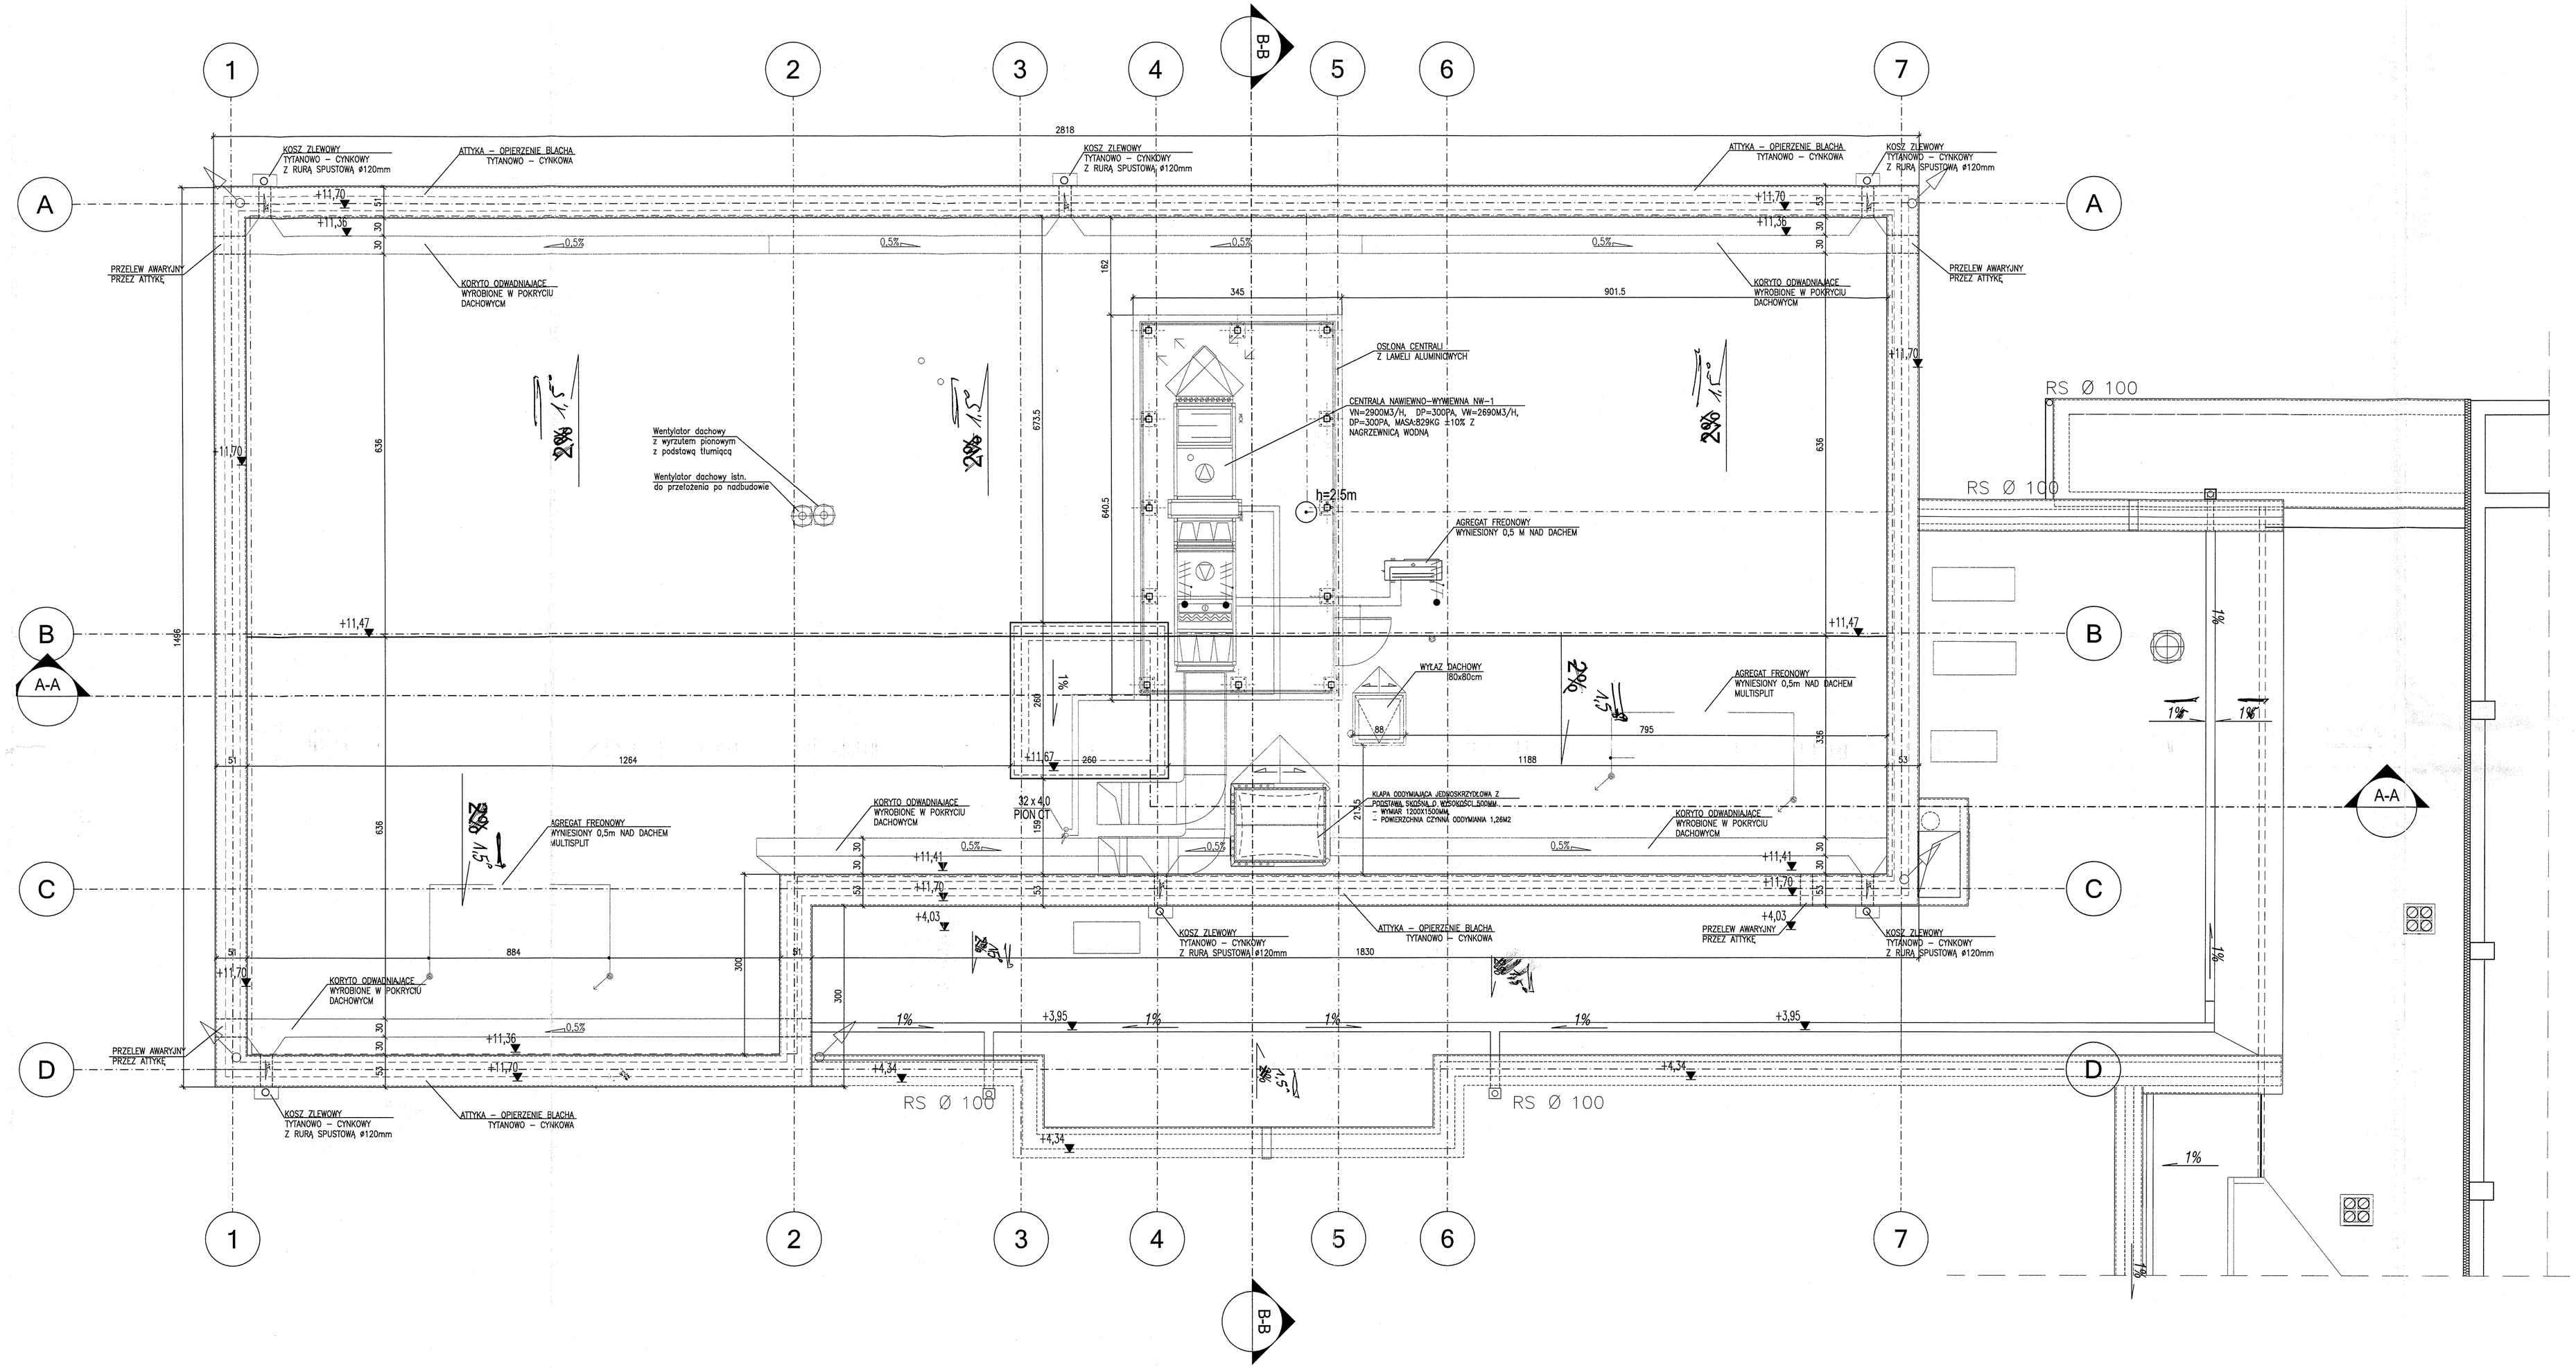

1. Rysunki architektoniczne należy odczytywać w powiązaniu z odpowiednimi rysunkami projektów branżowych. Wykonawca przed przystąpieniem do robót powinien zapoznać się ze wszystkimi dokumentami branżowymi i budowlanymi. Niezgodności pomiędzy rysunkami architektonicznymi a branżowymi powinny zostać wyjaśnione z Głównym Projektantem.

2. Nie wolno brać wymiaru bezpośrednio z rysunku. Obowiązkiem wykonawcy jest sprawdzenie wymiaru w naturze.W wypadku jakichkolwiek zmiany lub różnicy zauważonej między projektem a stanem faktycznym wykonawca zobowiązany jest przekazać ta informacje do biura projektowego.

3.Roboty budowlano-instalacyjne muszą być prowadzone z równoległą bieżącą koordynacją międzybranżową.

4. Ze względu na sposób zaokrąglania wymiarów w użytym programie CAD mogą wystąpić niewielkie niezgodności sumy wymiarów cząstkowych ze zbiorczym wymiarem elementu. W takich przypadkach decydujący jest wymiar sumaryczny.

5. Przejścia instalacyjne przez przegrody ogniowe poziome i pionowe zabezpieczyć do wymaganej odporności ogniowej przy użyciu mas, klap p-poż, obejm, opasek, kaset ogniowych - systemowych.

6. Wszystkie elementy budowlane oddzielenia w zakresie ich parametrów R, E, I należy odnieść do wymogów wynikających z ustalonego podziału stref pożarowych.

7. Wszelkie proponowane w realizacji zmiany względem Projektu Budowlanego należy uzgodnić z Głównym Projektantem. Zmiane należy przedstawić w formie propozycji lub rozwiązania projektowego do akceptacji.

8. W sprawach nieokreślonych dokumentacją obowiązują:
- warunki techniczne wykonania i odbioru robót budowlano-montażowych (wg Ministerstwa Budownictwa i Instytutu Technki Budowlanej)
- normy Polskiego Komitetu Normalizacji (P.K.N)
- warunki techniczne producent ów i dostawców materiałów budowlano-instalacyjnych.
- przepisy techniczne instytucji kontrolujących jakość materiał ów i wykonywanych robót.

URZĄD MIASTA PŁOCKA
Wydział Rozwoju i Polityki Gospodarczej Miasta
Referat Administracji
Architektoniczno – Budowlanej
09-400 Płock, pl. Stary Rynek 1

PROJEKTANT	ARCHITEKTURAPLUSDESIGN studio ul. Serbska 6B/17 61-496 Poznań ul. Buforowa 70A/35 52-129 Wrocław tel.: 664 177 035 e-mail: biuro@aplusdestudio.pl
INWESTOR	GMINA ~~MIASTO~~ PŁOCK STARY RYNEK 1 09-400 PŁOCK
TEMAT	MODYFIKACJA Z PRZEBUDOWĄ, OBECNEGO OBIEKTU BADACH RAZIE ~~ROZBUDOWA~~ CENTRUM TERAPEUTYCZNO-REHABILITACYJNEGO W SPECJALNYM OŚRODKU SZKOLNO-WYCHOWAWCZYM NR 2 W PŁOCKU, WRAZ Z INFRASTRUKTURĄ TECHNICZNĄ
OBIEKT	CENTRUM TERAPEUTYCZNO-REHABILITACYJNE W PŁOCKU
PROJEKTANT: mgr inż. arch. Michał Marczak	UPRAWNIENIA: 48/DSOKK/2014 — PODPIS:
SPRAWDZAJĄCY: mgr inż. arch. Magdalena Majewska	WP-OIA/OKK/Upb/36/2009 — PODPIS:
NAZWA RYSUNKU	Rzuł dachu
FAZA PROJEKTU: PB	BRANŻA: ARCHITEKTURA
SKALA: 1:50	NR RYSUNKU: A.04
DATA: 2019-09	
NR PROJEKTU: 041	